



# INWENTARYZACJA

## ARCHITEKTONICZNO - BUDOWLANA

### BUDYNKU MIESZKALNEGO WIELORODZINNEGO

Nazwa obiektu:	BUDYNEK MIESZKALNY
Adres (lokalizacja):	UL. WINNICZA 28 78-400 SZCZECINEK
Inwestor:	ZAKŁAD GOSPODARKI MIESZKANIOWEJ TOWARZYSTWO BUDOWNICTWA SPOŁCZENEGO SP. Z O.O. UL. CIEŚLAKA 6B 78-400 SZCZECINEK
Wykonawca:	„CADNET – POLSKA” SP. Z O.O. UL. KOSSAKA 72 85-307 BYDGOSZCZ
Opracował:	mgr inż. ELŻBIETA CHOJNACKA NR UPR. 996/75/Bg



- SZCZECINEK 2011 -

## ZAWARTOŚĆ OPRACOWANIA

---

1. Kserokopie uprawnień projektowych oraz zaświadczenia o przynależności do kujawsko – pomorskiej okręgowej izby inżynierów budownictwa,	s. 3-4
2. Oświadczenie autora opracowania,	s. 5
3. Opis techniczny,	s. 6-7
4. Zestawienie powierzchni i kubatury,	s. 8-9
5. Mapa sytuacyjno-wysokościowa,	s. 10
6. Część rysunkowa:	
6.1 Rzut piwnicy, skala 1:100,	rys. 1
6.2 Rzut parteru, skala 1:100,	rys. 2
6.3 Rzut piętra I, skala 1:100,	rys. 3
6.4 Rzut poddasza, skala 1:100,	rys. 4
6.5 Rzut więźby dachowej, skala 1:100,	rys. 5
6.6 Rzut dachu, skala 1:100,	rys. 6
6.7 Przekrój A-A, skala 1:100,	rys. 7
6.8 Elewacja południowa, skala 1:100,	rys. 8
6.9 Elewacja północna, skala 1:100,	rys. 9
6.10 Elewacja zachodnia, skala 1:100,	rys. 10

---

**Opracowanie zawiera 10 stron opisowych i 10 rysunków.**

Urząd Wojewódzki  
w Bydgoszczy  
Dzielnica Budowlana i Planowania  
Budowlanego i Ochrony Środowiska

Bydgoszcz, dnia

1985 r.

Nr umiark. normat. 406/752/85

## UPRAWNIENIA BUDOWLANE

Na podstawie art. 18, art. 19 ust. 1 pkt. 1 i art. 20 ust. 1 ustawy z dnia 31 stycznia 1961 r.

— prawo budowlane (Dz. U. Nr 7, poz. 46) oraz § 29 i § 30 ust. 1 pkt. 1 i 2 rozporządzenia  
Przewodniczącego Komitetu Budownictwa, Urbanistyki i Architektury z dnia 10 września  
1961 r. w sprawie kwalifikacji fachowych osób wykonujących funkcje techniczne w budow-  
nictwie powszechnym (Dz. U. Nr 53, poz. 266)

Ob. Elżbieta Maria K l a w i Ń s k a

Inżynier budownictwa lądowego

urodzony dnia 16 kwietnia 1940r. w Bydgoszczy

o t r z y m u j e

w specjalności konstrukcyjno-inżynierskiej


uprawnienia budowlane do 1/ sporządzania projektów budowlanych  
konstrukcyjnych wszelkich obiektów budowlanych, projektów  
instalacji i urządzeń sanitarnych z wyjątkiem skomplikowa-  
nych urządzeń i instalacji oraz następujących projektów budo-  
wlanych architektonicznych: a/ wszelkich obiektów budowlanych  
inżynierskich zaliczanych do budownictwa powszechnego, b/ obiek-  
tów budowlanych o prostej architekturze /§ 1 ust. 3/.  
c/ budynków przemysłowych o charakterze wyłącznie produkcyjnym  
lub magazynowym. 2/ kierowania robotami budowlanymi na budowie  
obiektów budowlanych z wyjątkiem robót obejmujących skompliko-  
wane instalacje i urządzenia sanitarne oraz instalacje i urządze-  
nia elektryczne.

(pieczęć okrągła)



*Zgodnie z opinią*  
mgr inż. Elżbieta Chojnacka

UPRAWNIENIA DO PROJEKTOWANIA, WYKONYWANIA  
I NADZOROWANIA ROBÓT BUDOWLANYCH NR 996/75/85

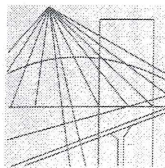

P O L S K A  
I Z B A  
INŻYNIERÓW  
BUDOWNICTWA

Bydgoszcz 2010-05-28

(miejscowość, data)

## Zaświadczenie

Pan/Pani **CHOJNACKA ELŻBIETA Z D. KŁAWIŃSKA**

miejsce zamieszkania  
**85-830 BYDGOSZCZ**

**UL. SANDOMIERSKA 24/2**

jest członkiem Kujawsko-Pomorskiej

Okręgowej Izby Inżynierów Budownictwa

o numerze ewidencyjnym

**KUP/BO/0637/03**

i posiada wymagane ubezpieczenie od odpowiedzialności  
cywilnej.

Niniejsze zaświadczenie jest ważne od dnia **2010-06-01**

do dnia **2011-05-31**

KUJAWSKO POMORSKA OKRĘGOWA  
IZBA INŻYNIERÓW BUDOWNICTWA  
w BYDGOSZCZY  
85-030 BYDGOSZCZ, ul. B. Rumińskiego 6  
tel. 052 366 70 50 • fax 052 366 70 59

PRZEWODNICZĄCY  
Rady Okręgowej Izby  
*[Signature]*

prof. dr hab. inż. Andrzej Pająk

*[Signature]*  
mgr inż. Elżbieta Chojnacka

UPRAWNIENIA DO PROJEKTOWANIA, WYKONYWANIA  
I NADZOROWANIA ROBÓT BUDOWLANYCH NR 936/75/09



## OŚWIADCZENIE PROJEKTANTA

Oświadczam, że opracowanie:

**„Inwentaryzacja architektoniczno – budowlana budynku  
mieszkalnego wielorodzinnego”,**

mieszczącego się w Szczecinku przy ulicy Winniczej 28,

została sporządzona zgodnie z obowiązującymi przepisami oraz zasadami  
wiedzy technicznej.

### **Opracowała:**

mgr inż. Elżbieta Chojnacka  
nr upr.: 996/75/Bg


  
mgr inż. Elżbieta Chojnacka  
UPRAWNIENIA DO PROJEKTOWANIA, WYKONYWANIA  
I NADZOROWANIA ROBÓT BUDOWLANYCH NR 996/75/Bg

## OPIS TECHNICZNY

1. Podstawy formalno – prawne	
<b>Zamawiający</b>	Zakład Gospodarki Mieszkaniowej Towarzystwo Budownictwa Społecznego Sp. z o.o.
<b>Zakres opracowania</b>	Opracowanie obejmuje inwentaryzację szkicową budynku z podaniem powierzchni użytkowych lokali mieszkalnych i użytkowych.
<b>Cel opracowania</b>	Celem opracowania jest wykonanie dokumentacji budynku mieszkalnego, wyliczenie powierzchni, oraz ustalenie wysokości udziałów w części wspólnej budynku dla potrzeb sprzedaży i administracji.
<b>Źródła informacji</b>	Informacje podane w niniejszym opracowaniu zostały uzyskane podczas szczegółowych oględzin budynku.
<b>Podstawy prawne</b>	<ul style="list-style-type: none"> <li>• Ustawa z 7 lipca 1994 r. - Prawo Budowlane,</li> <li>• Polska Norma nr PN-ISO 9836:1997,</li> <li>• Ustawa z dnia 21 czerwca 2001r. – O ochronie praw lokatorów, mieszkaniowym zasobie gminy i o zmianie Kodeksu cywilnego,</li> <li>• Ustawa z dnia 24 czerwca 1994r. o własności lokali,</li> </ul>

2. Opis nieruchomości			
Dane ewidencyjne		Urządzenia techniczne	Występowanie
Województwo	zachodniopomorskie	Kanalizacja	TAK
Miejscowość	Szczecinek	Sieć wodociągowa	TAK
Ulica	Winnicza	Zasilanie energetyczne	TAK
Nr budynku	28	Sieć gazowa	
Rodzaj zabudowy	budynek mieszkalny	Sieć C.O.	
Nr działki	510	Sieć telefoniczna	
Powierzchnia działki		Inne	

Opis budynku			
Dane techniczne		Zestawienie powierzchni	
Rok budowy		Pow. wszystkich lokali	311,23 m <sup>2</sup>
Liczba kondygnacji	3	Pow. przynależna	50,57 m <sup>2</sup>
Podpiwniczenie	tak	<b>Pow. razem:</b>	<b>361,80 m<sup>2</sup></b>
Ilość lokali użytkowych	0	Pow. wspólna	180,99 m <sup>2</sup>
Ilość lokali mieszkalnych	7	<b>Powierzchnia ogółem:</b>	<b>542,79 m<sup>2</sup></b>

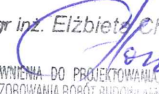mgr inż. Elżbieta Chojnacka  
  
 UPRAWNIENIA DO PROJEKTOWANIA  
 I NADZOROWANIA ROBÓT BUDOWLANYCH NR 950/75/Bq

### 3.1 Opis konstrukcji i technologii

Budynek wykonany w technologii tradycyjnej.

**3.1.1 Fundament** – fundamenty przedstawione na rysunkach mają charakter domniemany. Podczas prac inwentaryzacyjnych nie wykonano odkrywek.

**3.1.2 Ściany** – murowane z cegły ceramicznej, ściany fundamentowe z bloczka betonowego oraz kamienia na zaprawie cementowo – wapiennej,

**3.1.3 Stropy** – nad piwnicą żelbetowy wylewany, pozostałe drewniane kotwione w ścianach za pomocą kotew stalowych ocynkowanych,

**3.1.4 Dach** – dwuspadowy o konstrukcji drewnianej, pokryty gontem bitumicznym,

**3.1.5 Schody** – schody wewnętrzne drewniane,

**3.1.6 Podłogi** – glazura w pomieszczeniach kuchennych i sanitariatach, drewniane w pokojach,

**3.1.7 Rynny** – z blachy ocynkowanej po obu stronach okapu dachowego,

**3.1.8 Stolarka okienna i drzwiowa** – okna drewniane typowe czteroczęściowe, drzwi drewniane,

**3.1.9 Kominy** – z cegły ceramicznej pełnej,

**3.1.10 Elewacje** – tynki zewnętrzne i wewnętrzne cementowo-wapienne, na zewnątrz zastosowano dodatkowe ocieplenie budynku ze styropianu gr. 10cm,

**3.1.11 Wentylacja** – grawitacyjna w pomieszczeniach sanitariatów i kuchennych;

Średnia wysokość kondygnacji 2,60 m.

### 4. Uwagi

**4.1** Obmiaru lokali dokonano laserowym miernikiem odległości w świetle wyprawionych ścian, a powierzchnię lokali określono zgodnie z art. 2 Ustawy z dnia 21 czerwca 2001r. o ochronie praw lokatorów, mieszkaniowym zasobie gminy i o zmianie kodeksu cywilnego z wykorzystaniem PN-ISO 9836:1997.

mgr inż. Elżbieta Chojnacka  
  
UPRAWNIENIA DO PROJEKTOWANIA, WYKONYWANIA  
I NADZOROWANIA ROBÓT BUDOWLANYCH NR 99675/8g



# Zestawienie powierzchni

## Wykaz lokali

	Lokal	P.Pok.	Pokój	Pokój	Pokój	Kuchn.	Łaz.	WC	Kom.	Kom.	Razem	Udział*	Piwn.	Razem	Udział**
P	1.	10,77	23,83	9,15	11,01	6,03	3,57				64,36	6436 / 31123	16,60	80,96	8096 / 36180
	2.		17,87	23,92	10,29	9,99			1,28	2,26	65,61	6561 / 31123	15,01	80,62	8062 / 36180
I	3.		21,23			10,18					31,41	3141 / 31123	4,33	35,74	3574 / 36180
	4.		23,92			10,29					34,21	3421 / 31123	5,34	39,55	3955 / 36180
	5.		23,83			10,25					34,08	3408 / 31123	5,21	39,29	3929 / 36180
PD	6.		22,12			10,21					50,75	5075 / 31123	4,08	54,83	5483 / 36180
			13,38	5,04											
PW	7.		20,89			8,60		1,32			30,81	3081 / 31123		30,81	3081 / 36180
Razem lokale mieszkalne:											311,23	31123 / 31123	50,57	361,80	36180 / 36180

Lokale razem:											311,23	31123 / 31123	50,57	361,80	36180 / 36180
---------------	--	--	--	--	--	--	--	--	--	--	--------	---------------	-------	--------	---------------

\* Udział bez pomieszczenia przynależnego

\*\* Udziału z pomieszczeniem przynależnym

## Część wspólna

1.	komunikacja	piwnica	36,60
2.	wc	piwnica	1,62
3.	pomieszczenia piwniczne	piwnica	26,13
4.	komunikacja	parter	18,72
5.	komunikacja	I piętro	18,46
6.	komunikacja	poddasze	6,54
7.	strych	poddasze	72,92
Razem:			180,99

## Podsumowanie

1.	Powierzchnia użytkowa lokali zamieszkałych:	311,23
2.	Powierzchnia użytkowa lokali handlowych i usługowych:	0,00
3.	Powierzchnia użytkowa wszystkich lokali:	311,23
4.	Powierzchnia przynależna:	50,57
5.	Powierzchnia wszystkich lokali wraz z powierzchnią przynależną [Pu budynku]:	361,80
6.	<b>Powierzchnia użytkowa całej nieruchomości [Pu nieruchomości]:</b>	<b>361,80</b>
7.	Część wspólna:	180,99
8.	<b>Powierzchnia całkowita:</b>	<b>542,79</b>

mgr inż. Elżbieta Chojnacka

UPRAWNIENIA DO PROJEKTOWANIA, WYKONYWANIA  
I NADZOROWANIA ROBÓT BUDOWLANYCH NR 956/75/09



# Zestawienie powierzchni

Powierzchnia zabudowy	186,54
-----------------------	--------

Powierzchnia użytkowa lokali mieszkalnych	311,23
Powierzchnia użytkowa strychu	72,92
Powierzchnia użytkowa komunikacji	80,32

Powierzchnia netto piwnicy	87,17
Powierzchnia netto parteru	148,69
Powierzchnia netto I piętra	150,49
Powierzchnia netto poddasza	97,88

Powierzchnia ruchu	80,32
--------------------	-------


Kubatura brutto	1985,29
Kubatura netto	1308,22
Kubatura netto piwnicy	217,925
Kubatura netto parteru	386,59
Kubatura netto I piętra	398,80
Kubatura netto poddasza	304,90

mgr inż. Elżbieta Chojnacka  
  
UPRAWNIENIA DO PROJEKTOWANIA, WYKONYWANIA  
I NADZOROWANIA ROBÓT BUDOWLANYCH NR 39875/BQ

Szczecinek 0013

506

Вр

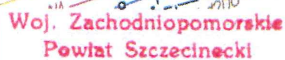

**M A P A**  
**Sytuacyjno-wysokościowa**

~~Gmina~~ m. Szczecinek  
ul. Winniczna 28  
~~Obrah~~ nr 13

SKALA 1:  $\frac{500}{1000}$

dz. Nr ..... 510

wg stanu z ..... 2010

STAROSTA SZCZECINEK

Powiatowy Zespół Geodezyjny i Kartograficzny

Poświadczam się zgodność niniejszej mapy z oryginałem przyjętym do państwowego zasobu geodezyjnego i kartograficznego.

DZ. 6877/2010

Nr EW. 6.206.10.07.12

Niniejsza mapa nie może służyć dla celów projektowych.

Szczecinek, dnia 27.12.2010

Danuta Mićkiewicz  
INSPEKTOR


w Wydziale Geodezji i Kartografii

Imię i nazwisko, podpis, stanowisko służbowe osoby upoważnionej

mgr inż. Elżbieta Chojnacka

UPRAWNIENIA DO PROJEKTOWANIA WYKONYWANIA  
I NADZOROWANIA ROBÓT BUDOWLANYCH NR 996/75/80



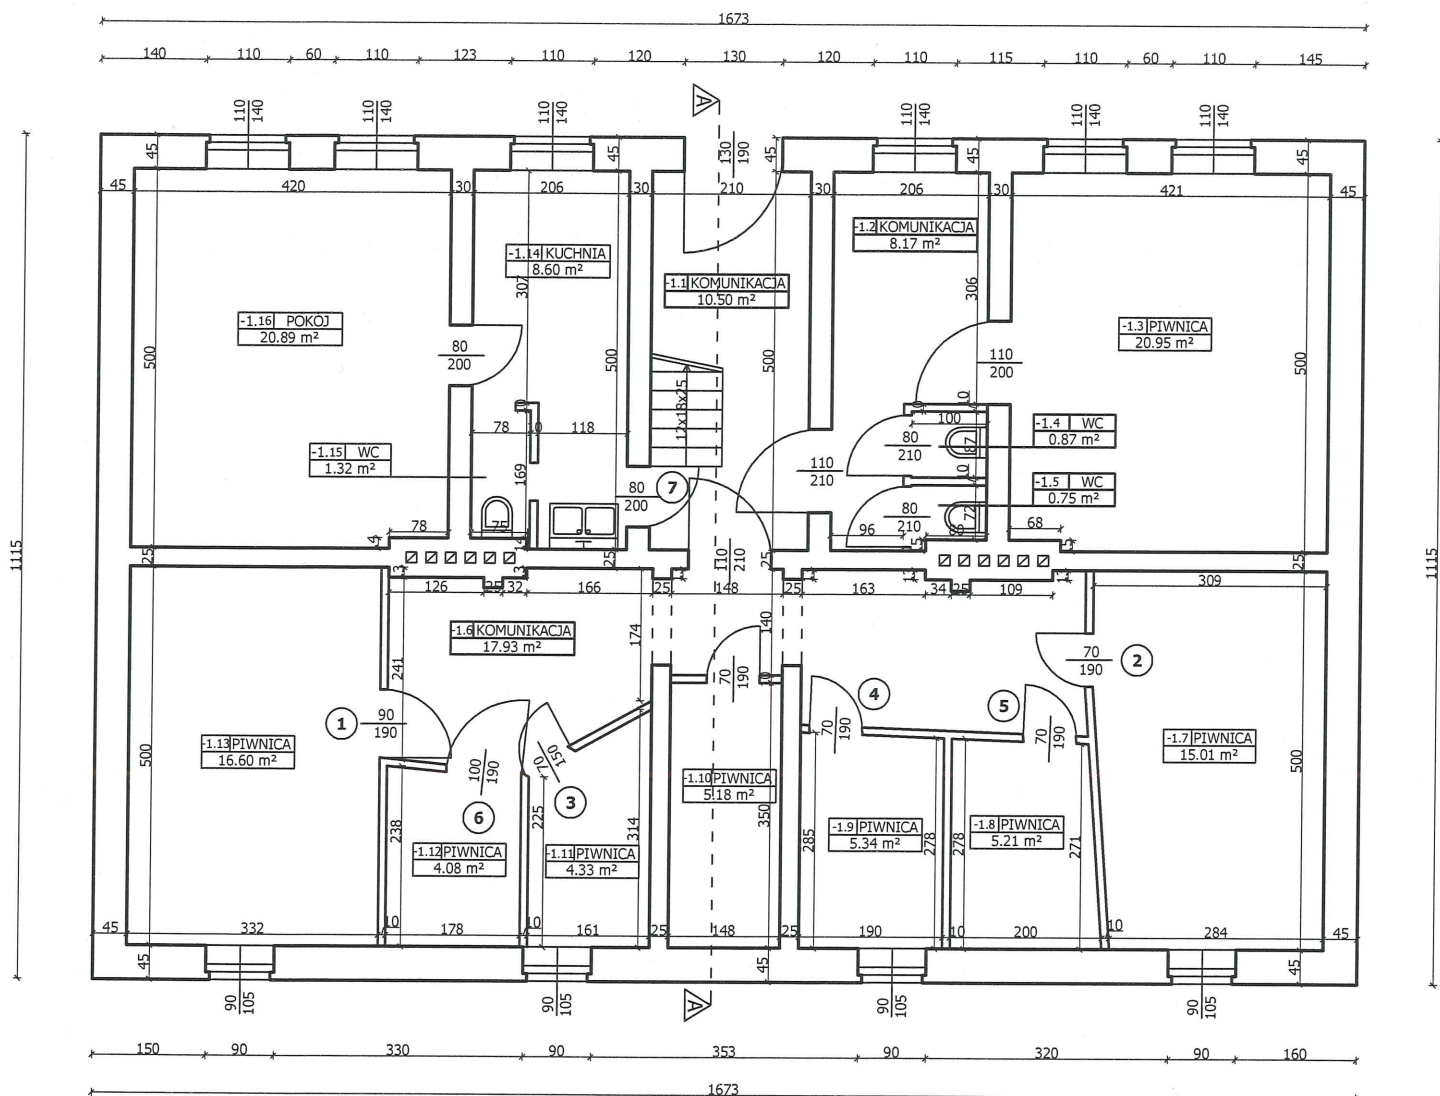

# **INWENTARYZACJA BUDYNKU MIESZKALNEGO WIELORODZINNEGO**

**INWESTOR:**  
ZAKŁAD GOSPODARKI MIESZKANIOWEJ

**ADRES:**  
UL. WINNICZA 28, SZCZECINEK

**DATA:** STYCZEŃ 2011r.

**NR OPRAC.:** SZK-013/1/11

**SKALA:** 1:100

**WYKONAWCA:**

**OPRACOWAŁ:**


**"CADNET - POLSKA" SP. Z O.O.**  
UL. KOSSAKA 72  
85-307 BYDGOSZCZ

mgr inż. Elżbieta Obojnicka  
UPRAWNIENIA DO PROJEKTOWANIA, WYKONYWANIA  
I NADZOROWANIA ROBÓT BUDOWLANYCH NR 9307/5/89

**BRANŻA:** ARCHITEKTURA

**NR RYS.:** 1

**NAZWA:** RZUT PIWNIC

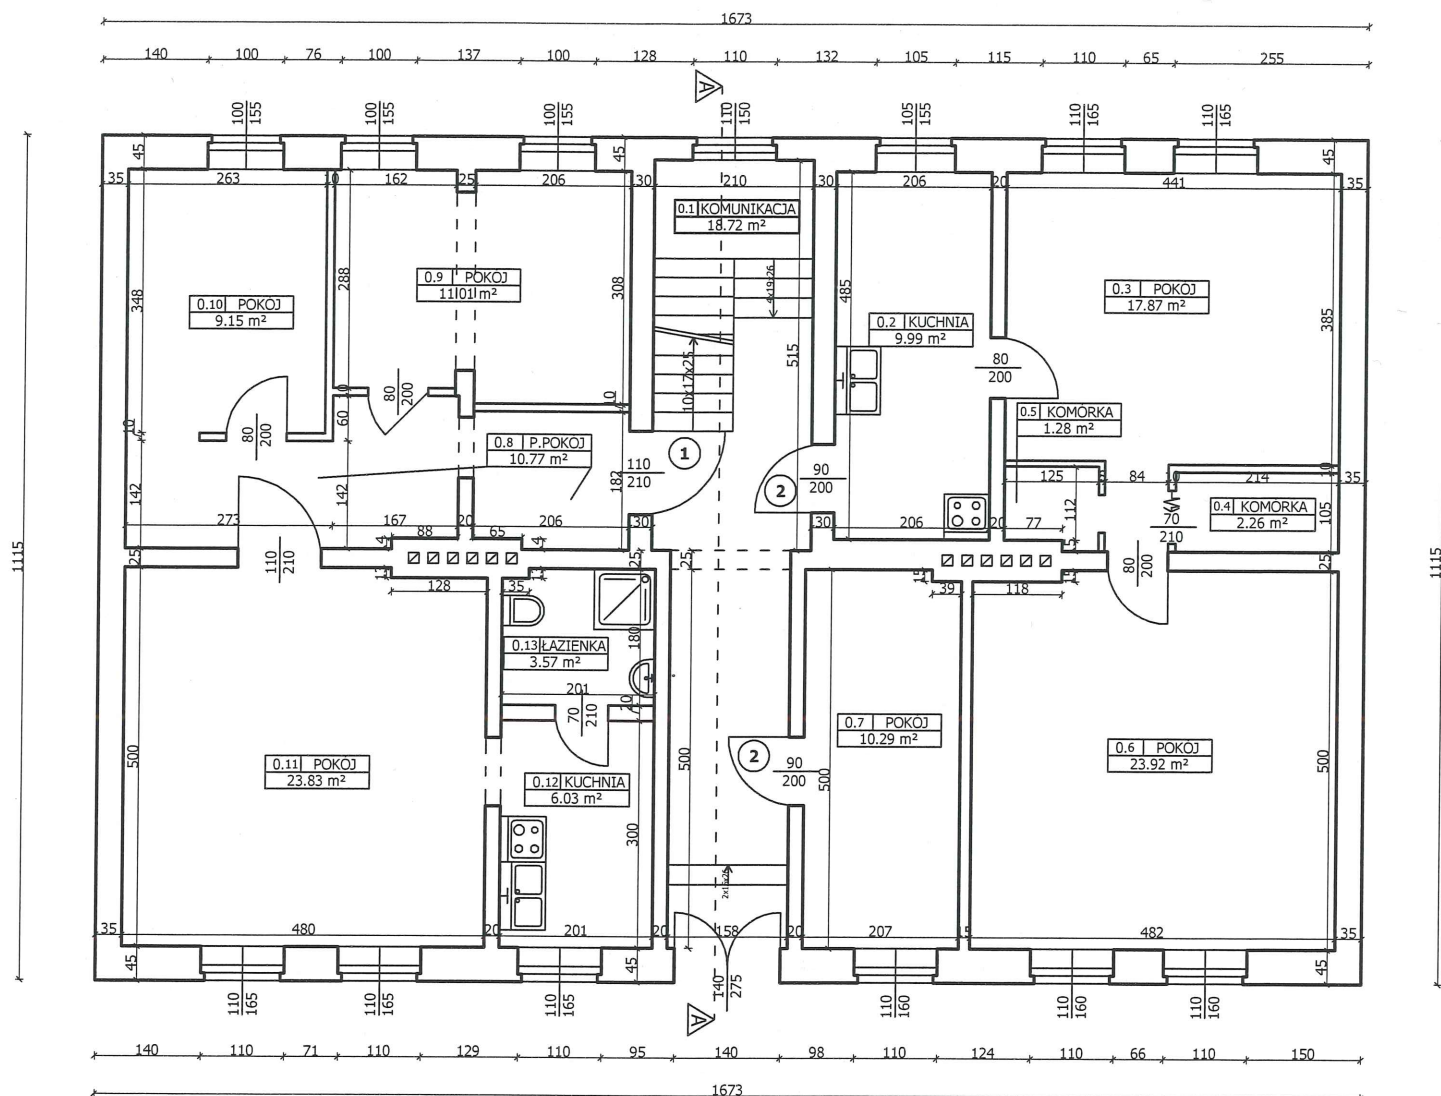

# **INWENTARYZACJA BUDYNKU MIESZKALNEGO WIELORODZINNEGO**

## **INWESTOR:**

ZAKŁAD GOSPODARKI MIESZKANIOWEJ

## **ADRES:**

UL. WINNICZA 28, SZCZECINEK

## **DATA:**

STYCZEŃ 2011r.

## **NR OPRAC.:**

SZK-013/1/11

## **SKALA:**

1:100

## **WYKONAWCA:**

## **OPRACOWAŁ:**

**"CADNET - POLSKA" SP. Z O.O.**  
UL. KOSSAKA 72  
85-307 BYDGOSZCZ

*mgr inż. Elżbieta Chojnacka*  
UPRAWNIENIA DO PROJEKTOWANIA, WYKONYWANIA  
I NADZOROWANIA ROBÓT BUDOWLANYCH NR 99675/Bg

## **BRANŻA:**

ARCHITEKTURA


## **NR RYS.:**

2


## **NAZWA:**

RZUT PARTERU




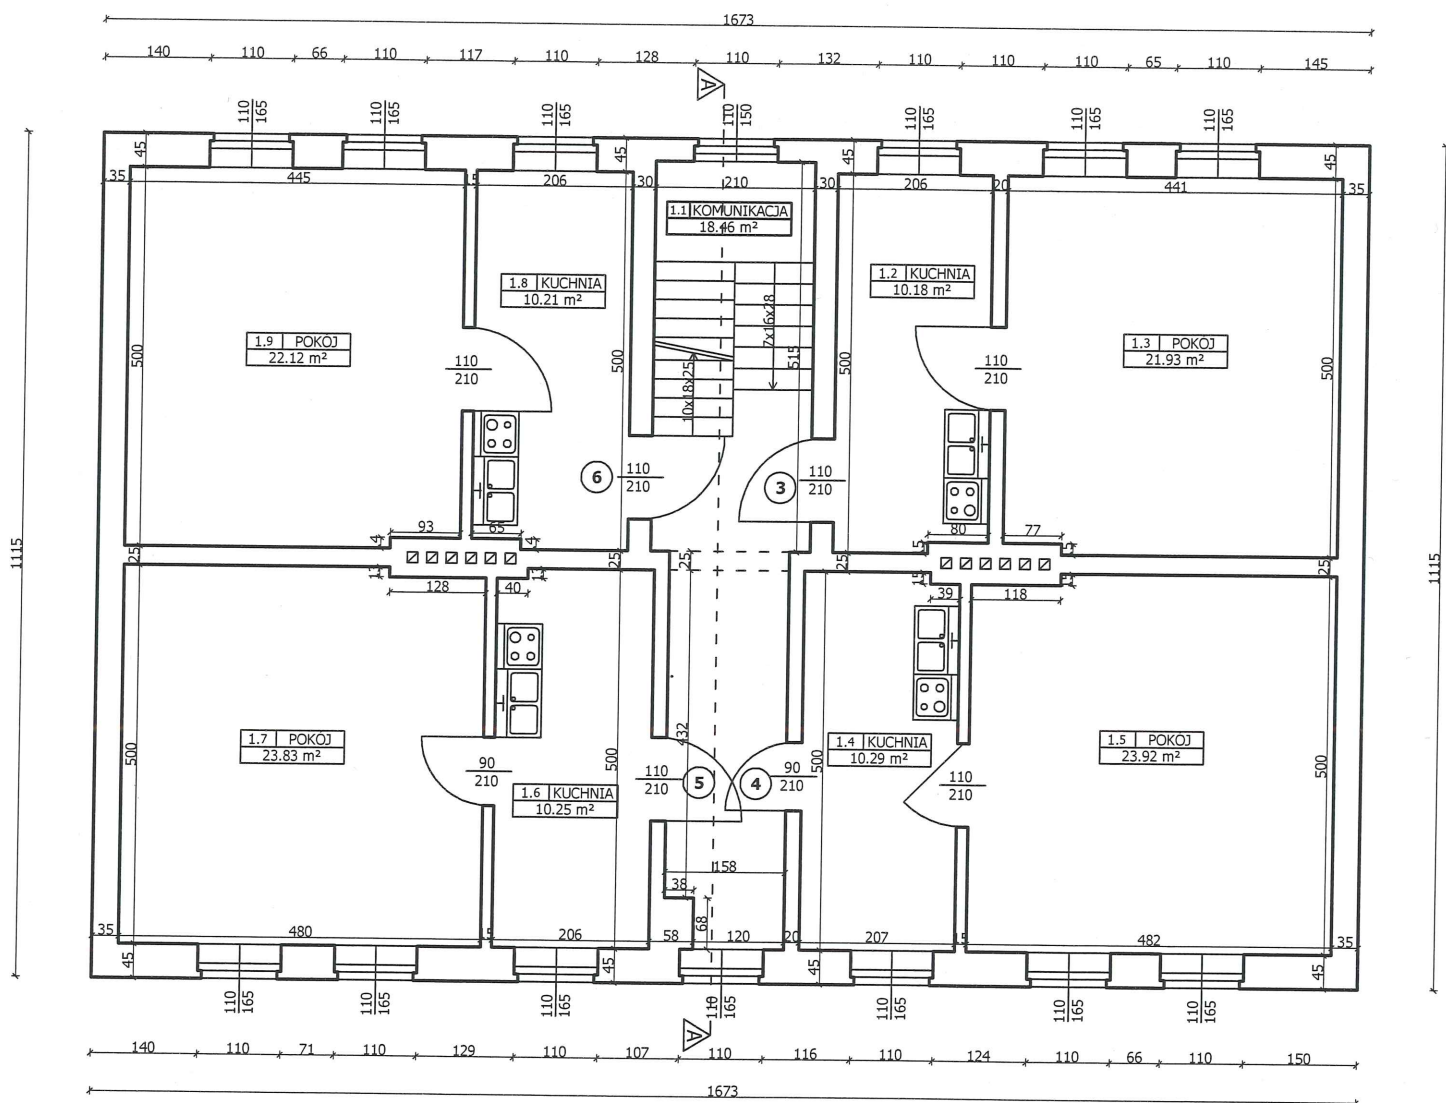


INWENTARYZACJA BUDYNKU MIESZKALNEGO WIELORODZINNEGO					
INWESTOR: ZAKŁAD GOSPODARKI MIESZKANIOWEJ			ADRES: UL. WINNICZA 28, SZCZECINEK		
DATA:	STYCZEŃ 2011r.	NR OPRAC.:	SZK-013/1/11	SKALA:	1:100
WYKONAWCA:			OPRACOWAŁ:		
"CADNET - POLSKA" SP. Z O.O. UL. KOSSAKA 72 85-307 BYDGOSZCZ			mgr inż. <i>Elżbieta Chojnacka</i> UPRAWNIENIA DO PROJEKTOWANIA, WYKONYWANIA I NADZOROWANIA ROBÓT BUDOWLANYCH NR 996/75/Bp		
BRANŻA:	ARCHITEKTURA	NR RYS.:	3	NAZWA:	RZUT PIĘTRA I

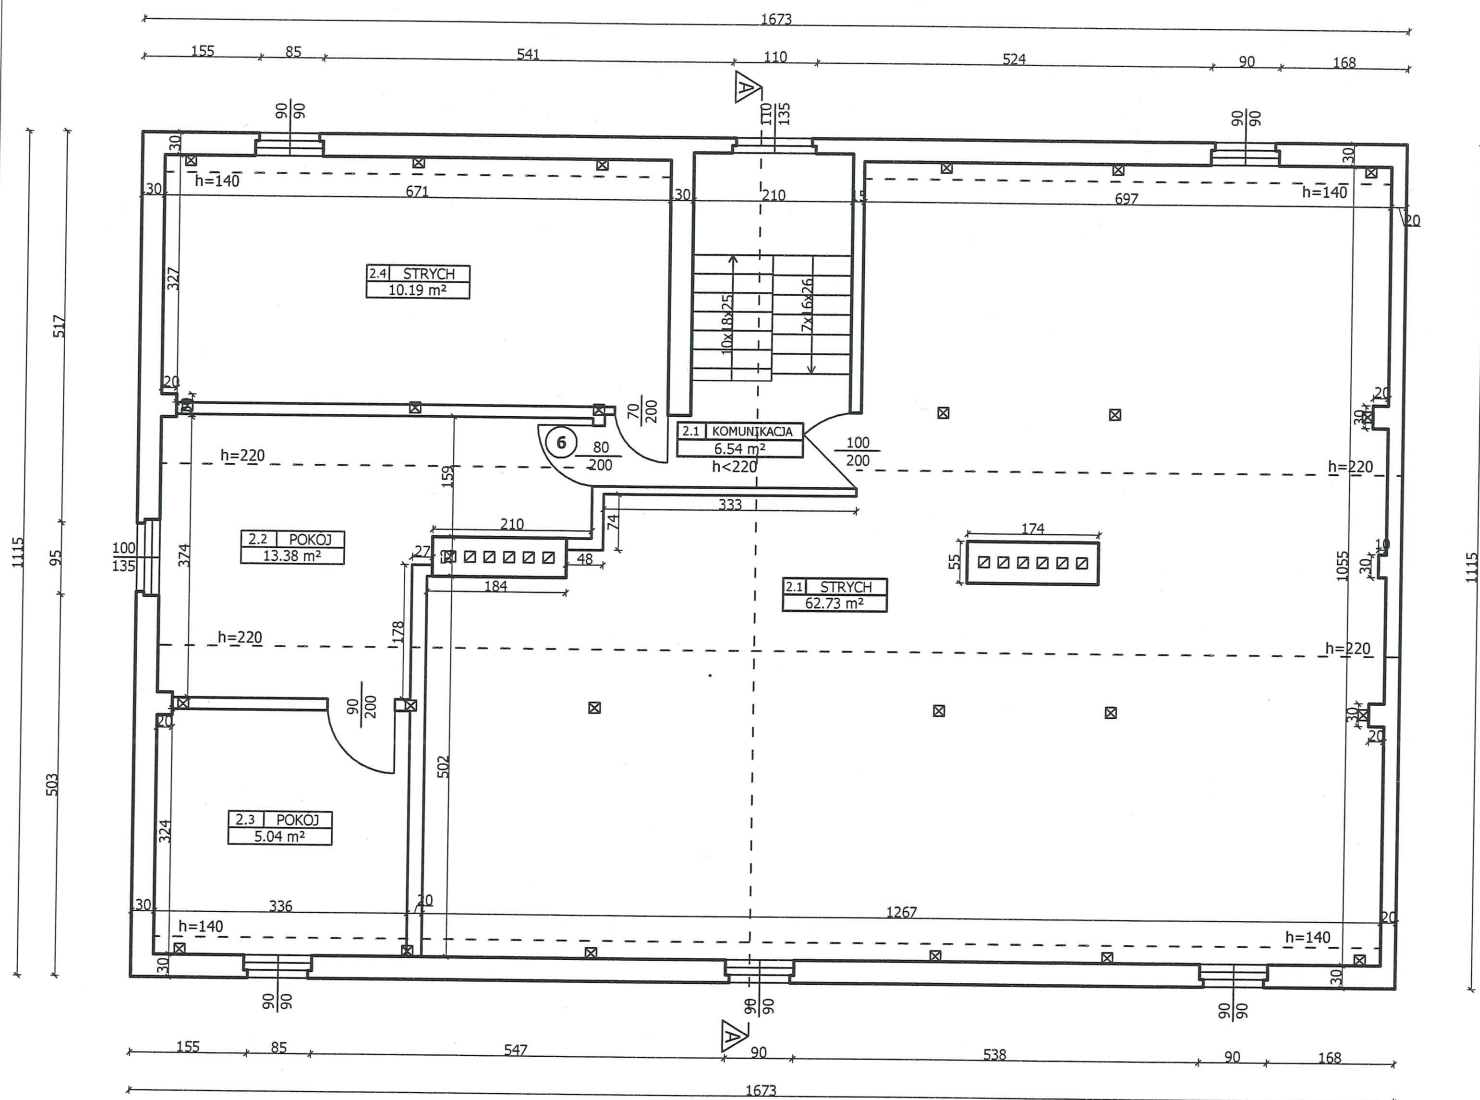

INWENTARYZACJA BUDYNKU MIESZKALNEGO WIELORODZINNEGO					
INWESTOR: ZAKŁAD GOSPODARKI MIESZKANIOWEJ			ADRES: UL. WINNICZA 28, SZCZECINEK		
DATA:	STYCZEŃ 2011r.	NR OPRAC.:	SZK-013/1/11	SKALA:	1:100
WYKONAWCA:			OPRACOWAŁ:		
"CADNET - POLSKA" SP. Z O.O. UL. KOSSAKA 72 85-307 BYDGOSZCZ			mgr inż. Elżbieta Chojnacka UPRAWNIENIA DO PROJEKTOWANIA, WYKONYWANIA I NADZOROWANIA ROBÓT BUDOWLANYCH NR 396/75/Bp		
BRANŻA:	ARCHITEKTURA	NR RYS.:	4	NAZWA:	RZUT PODDASZA

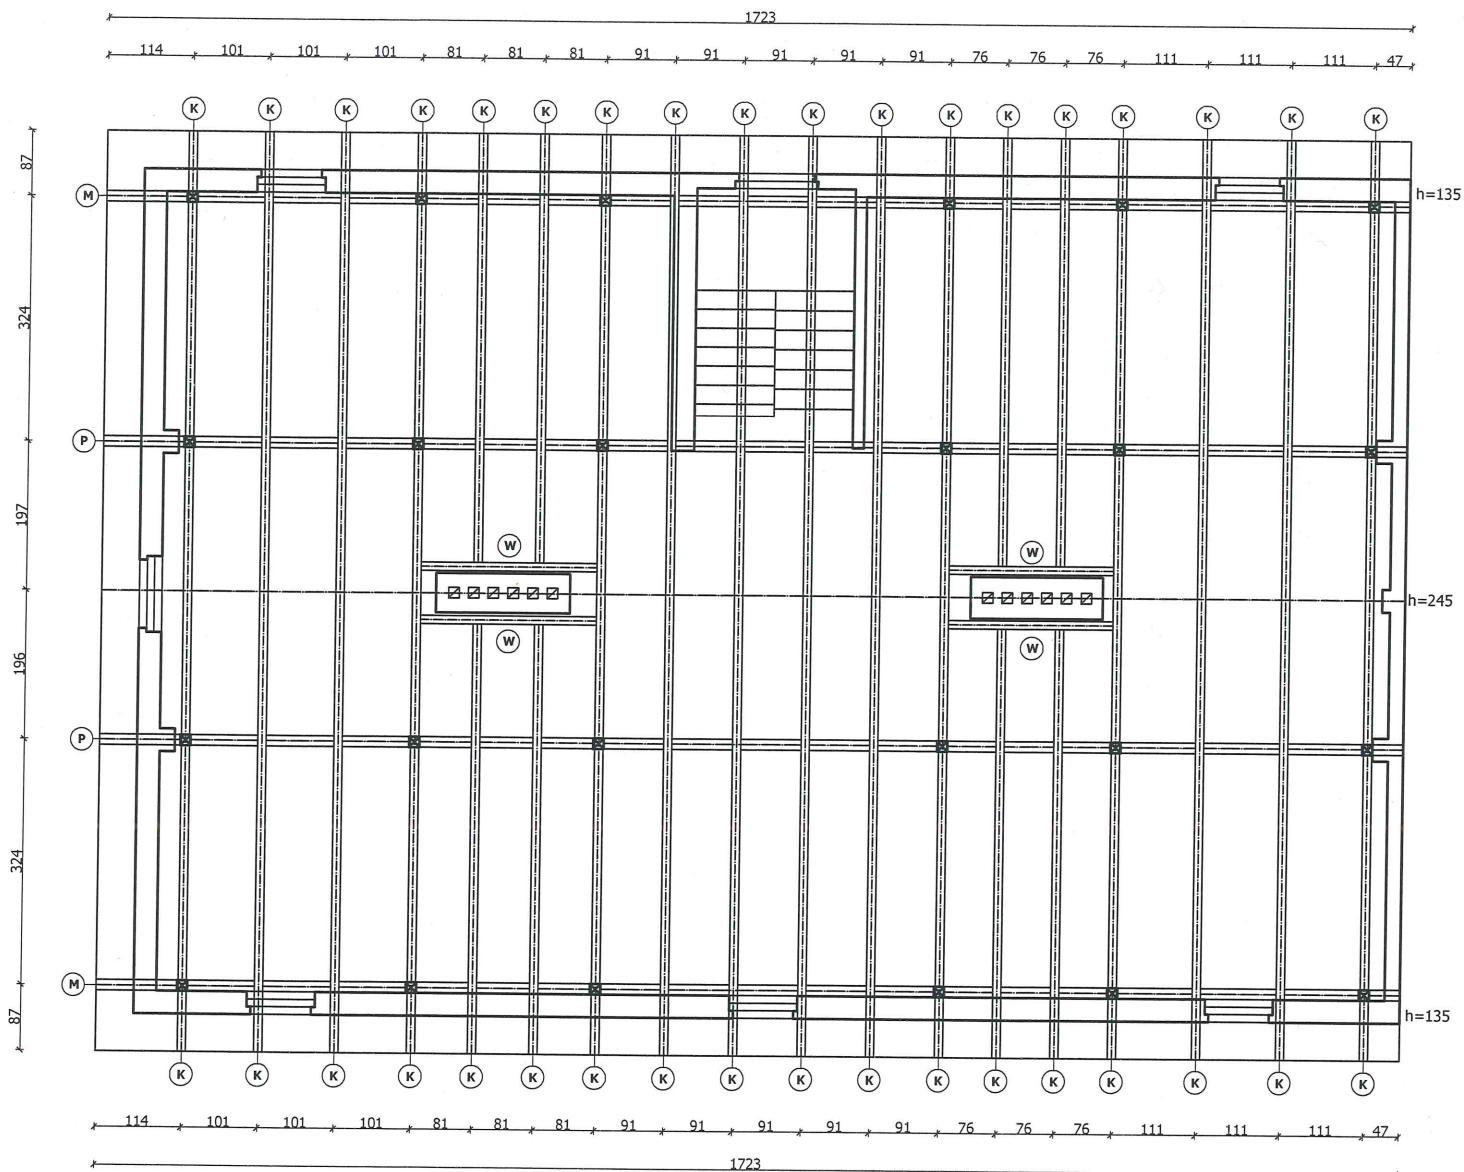

INWENTARYZACJA BUDYNKU MIESZKALNEGO WIELORODZINNEGO					
INWESTOR: ZAKŁAD GOSPODARKI MIESZKANIOWEJ			ADRES: UL. WINNICZA 28, SZCZECINEK		
DATA:	STYCZEŃ 2011r.	NR OPRAC.:	SZK-013/1/11	SKALA:	1:100
WYKONAWCA:			OPRACOWAŁ:		
"CADNET - POLSKA" SP. Z O.O. UL. KOSSAKA 72 85-307 BYDGOSZCZ			mgr inż. Elżbieta Chojnacka UPRAWNIENIA DO PROJEKTOWANIA, WYKONYWANIA I NADZOROWANIA ROBÓT BUDOWLANYCH NR 996/75/8p		
BRANŻA:	ARCHITEKTURA	NR RYS.:	5	NAZWA:	RZUT WIĘZBY DACHOWEJ

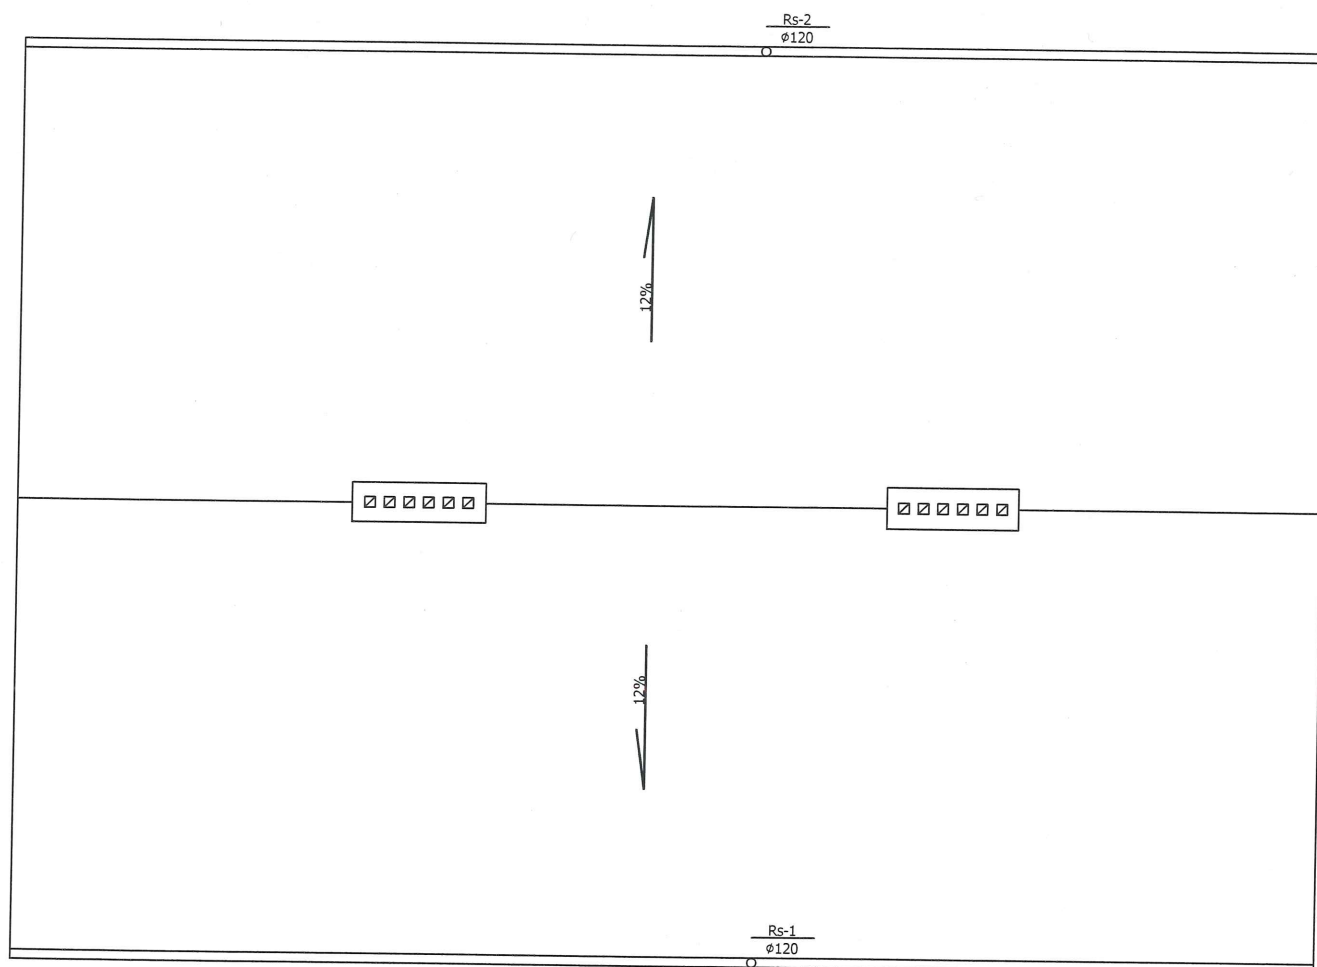


INWENTARYZACJA BUDYNKU MIESZKALNEGO WIELORODZINNEGO					
INWESTOR: ZAKŁAD GOSPODARKI MIESZKANIOWEJ			ADRES: UL. WINNICZA 28, SZCZECINEK		
DATA:	STYCZEŃ 2011r.	NR OPRAC.:	SZK-013/1/11	SKALA:	1:100
WYKONAWCA:			OPRACOWAŁ:		
"CADNET - POLSKA" SP. Z O.O. UL. KOSSAKA 72 85-307 BYDGOSZCZ			mgr inż. Elżbieta Chojnacka UPRAWNIENIA DO PROJEKTOWANIA, WYKONYWANIA I NADZOROWANIA ROBÓT BUDOWLANYCH NR 996/75/Bg		
BRANŻA:	ARCHITEKTURA	NR RYS.:	6	NAZWA:	RZUT DACHU








<b>INWENTARYZACJA BUDYNKU MIESZKALNEGO WIELORODZINNEGO</b>					
<b>INWESTOR:</b> ZAKŁAD GOSPODARKI MIESZKANIOWEJ			<b>ADRES:</b> UL. WINNICZA 28, SZCZECINEK		
<b>DATA:</b>	STYCZEŃ 2011r.	<b>NR OPRAC.:</b>	SZK-013/1/11	<b>SKALA:</b>	1:100
<b>WYKONAWCA:</b>			<b>OPRACOWAŁ:</b>		
<b>"CADNET - POLSKA" SP. Z O.O.</b> UL. KOSSAKA 72 85-307 BYDGOSZCZ			mgr inż. <i>Elżbieta Oniejska</i> UPRAWNIENIA DO PROJEKTOWANIA, WYKONAWSTWA I NADZOROWANIA ROBÓT BUDOWLANYCH NR 996/75/Bp		
<b>BRANŻA:</b>	ARCHITEKTURA	<b>NR RYS.:</b>	8	<b>NAZWA:</b>	ELEWACJA POŁUDNIOWA

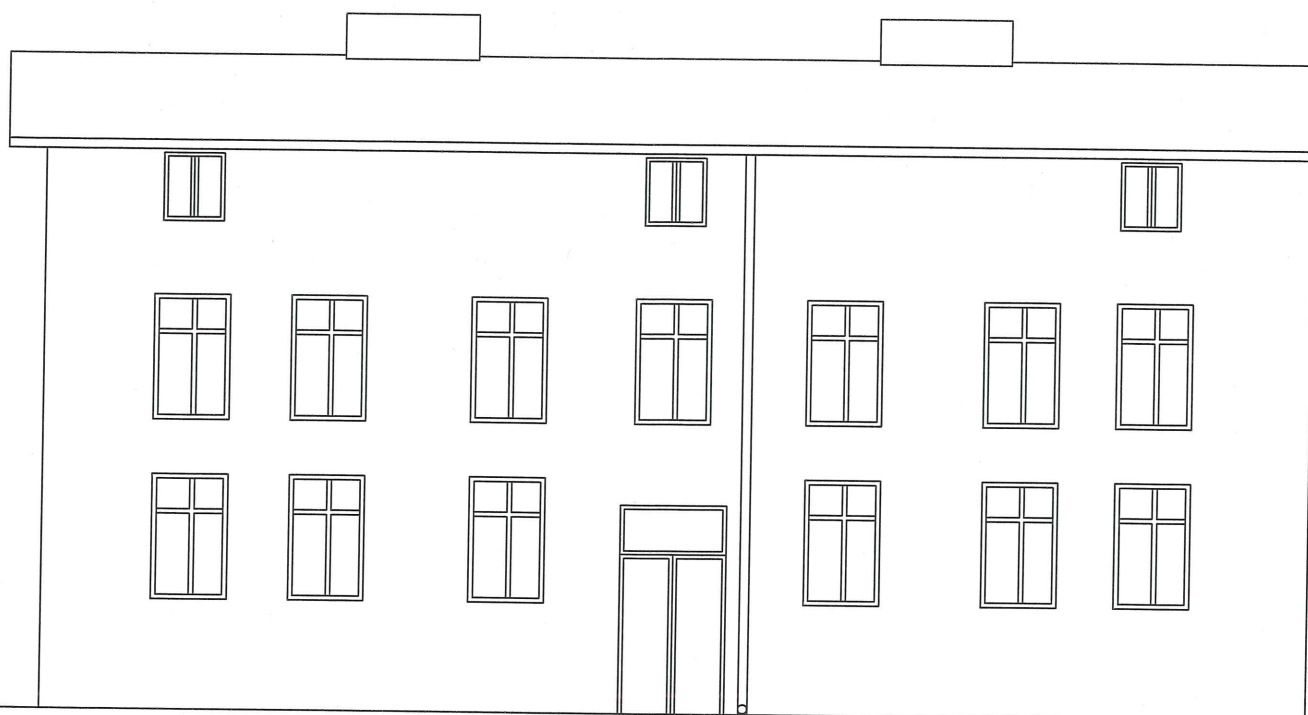

INWENTARYZACJA BUDYNKU MIESZKALNEGO WIELORODZINNEGO					
<b>INWESTOR:</b> ZAKŁAD GOSPODARKI MIESZKANIOWEJ			<b>ADRES:</b> UL. WINNICZA 28, SZCZECINEK		
<b>DATA:</b>	STYCZEŃ 2011r.	<b>NR OPRAC.:</b>	SZK-013/1/11	<b>SKALA:</b>	1:100
<b>WYKONAWCA:</b>			<b>OPRACOWAŁ:</b>		
"CADNET - POLSKA" SP. Z O.O. UL. KOSSAKA 72 85-307 BYDGOSZCZ			mgr inż. Elżbieta Gnojna <i>Elżbieta Gnojna</i> UPRAWNIENIA DO PROJEKTOWANIA, WYKONANIA I NADZOROWANIA ROBÓT BUDOWLANYCH NR 999/73/Gp		
<b>BRANŻA:</b>	ARCHITEKTURA	<b>NR RYS.:</b>	9	<b>NAZWA:</b>	ELEWACJA PÓŁNOCNA

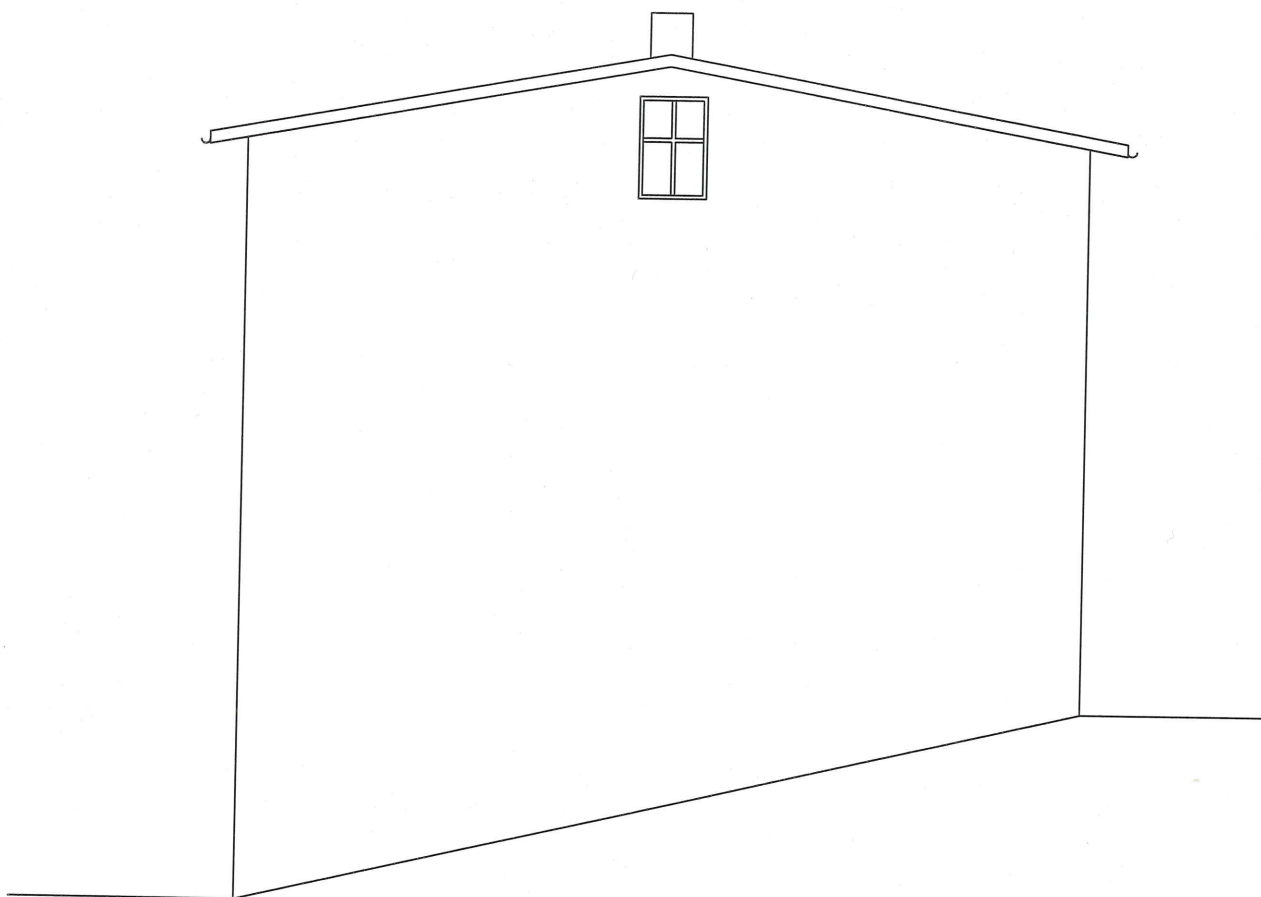

<b>INWENTARYZACJA BUDYNKU MIESZKALNEGO WIELORODZINNEGO</b>					
<b>INWESTOR:</b> ZAKŁAD GOSPODARKI MIESZKANIOWEJ			<b>ADRES:</b> UL. WINNICZA 28, SZCZECINEK		
<b>DATA:</b>	STYCZEŃ 2011r.	<b>NR OPRAC.:</b>	SZK-013/1/11	<b>SKALA:</b>	1:100
<b>WYKONAWCA:</b>			<b>OPRACOWAŁ:</b>		
<b>"CADNET - POLSKA" SP. Z O.O.</b> UL. KOSSAKA 72 85-307 BYDGOSZCZ			mgr inż. Elżbieta Chojnacka  <small>UPRAWNIENIA DO PROJEKTOWANIA, WYKONYWANIA I NADZOROWANIA ROBÓT BUDOWLANYCH NR 986/75/09</small>		
<b>BRANŻA:</b>	ARCHITEKTURA	<b>NR RYS.:</b>	10	<b>NAZWA:</b>	ELEWACJA ZACHODNIA